
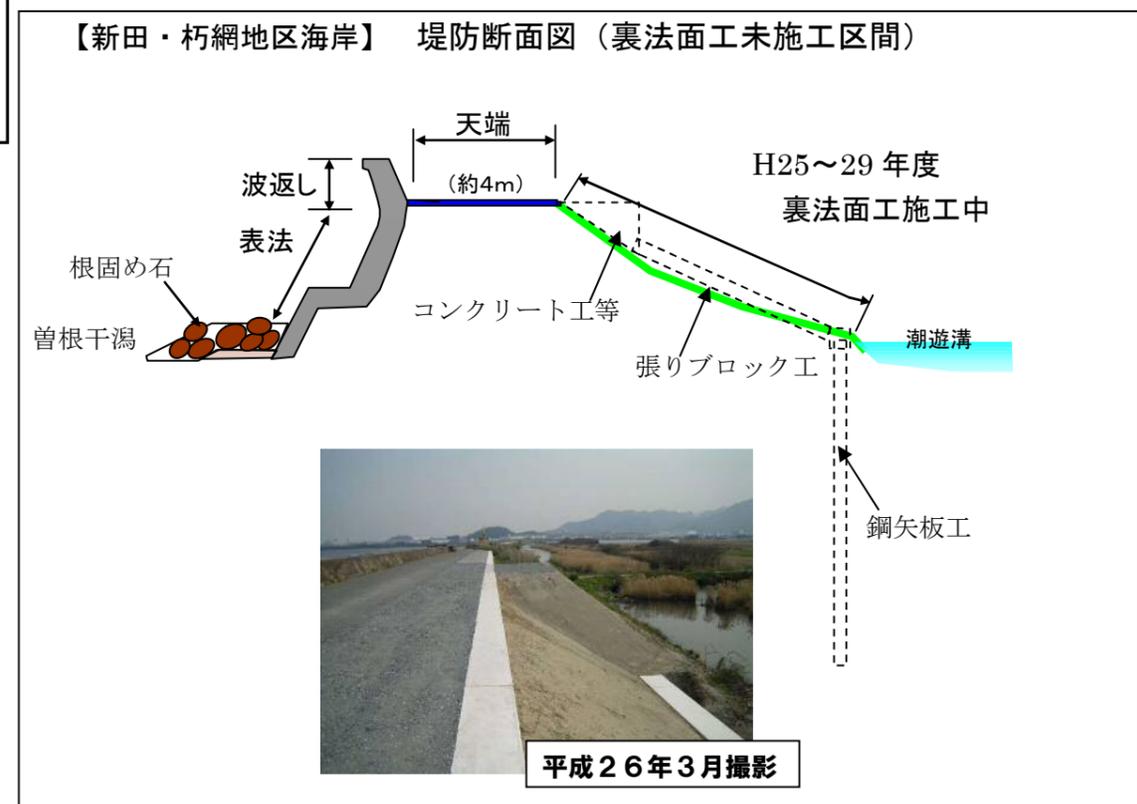
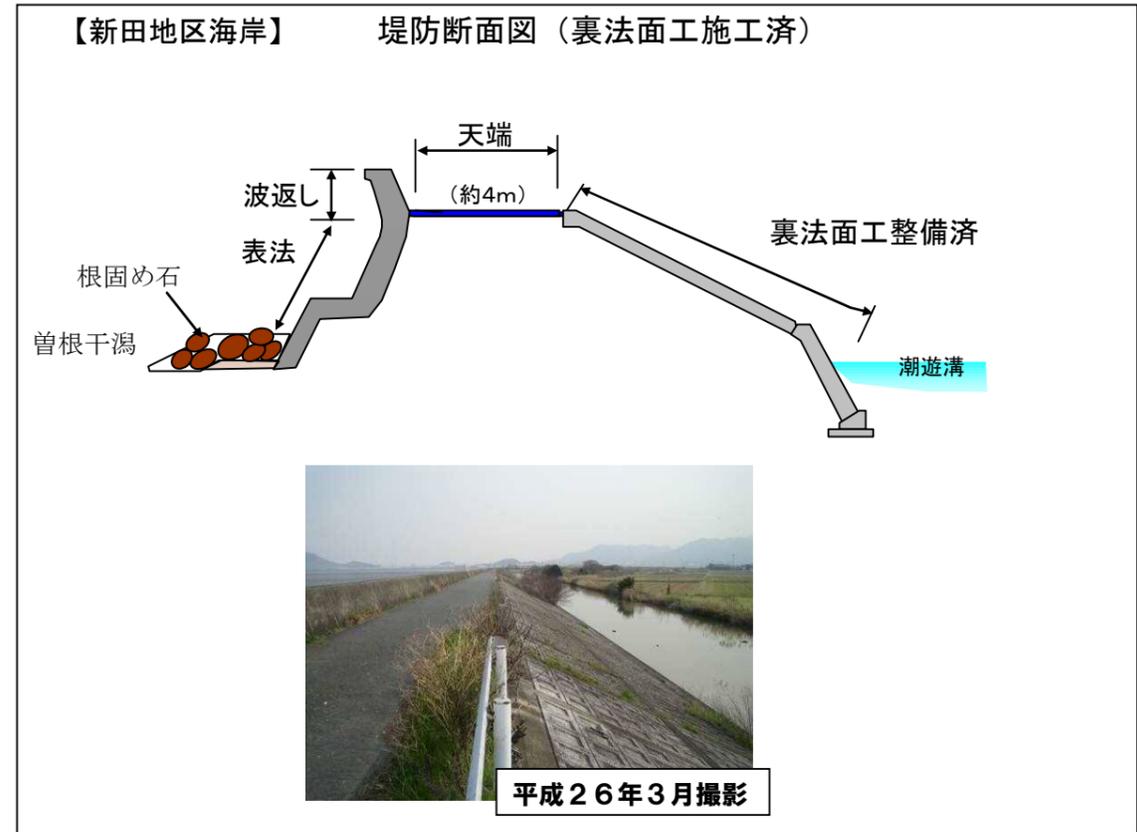



陳情第46号「曾根朽網堤防の3億9千万円の業務上横領事件の隠蔽について」

平成26年5月28日
建設局河川整備課

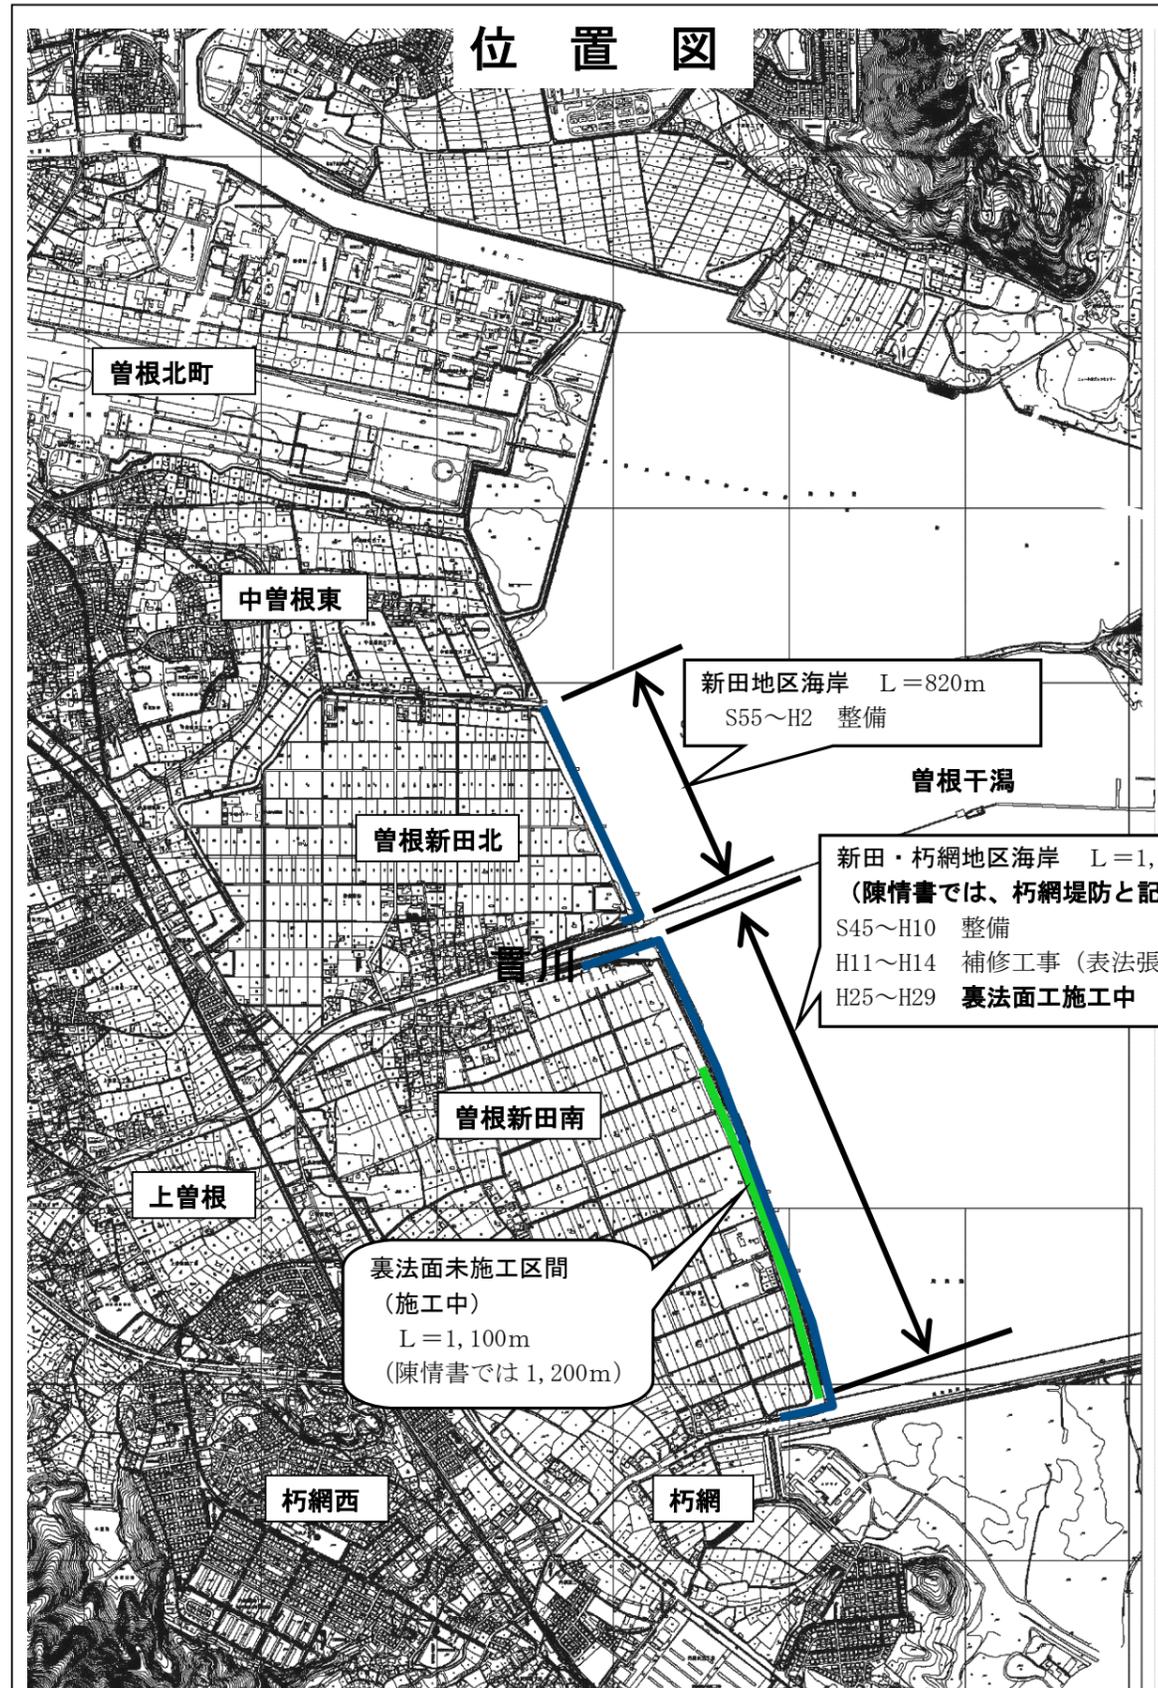

陳情者が福岡県に開示請求した図面(福岡県より入手)

【昭和59年度海岸工事年度実施計画書の承認書
に添付している新田・朽網地区海岸の断面図】
(陳情書では、朽網堤防整備完成図面となっている)

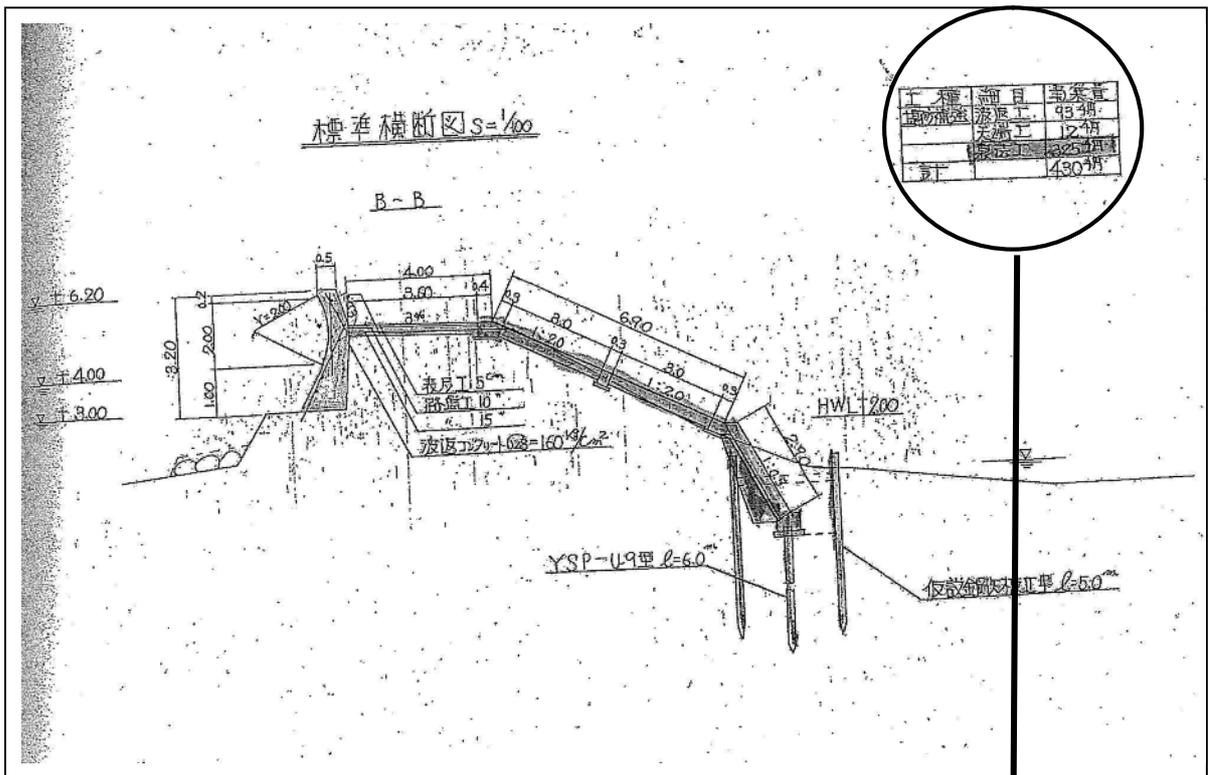

■図面右上部の拡大 (1メートル当たり事業費)

工種	細目	事業費
堤防補強	液戻工	93千円
	天端工	12千円
	裏法工	325千円
計		430千円

← 拡大

陳情書6行目の裏法面工の事業費根拠

裏法工延長 1200m × 325 千円 = 3億9千万円