


伏越施設調査台帳（A-1）				門司区	大里東 サイホン
工事番号		48-1472	建設年度	S.48年度（1973）	
工事名称		下二十町・大里東一丁目地内管渠築造工事			
設置場所	上流側	門司区 大里東一丁目2番（大川橋）			
	下流側	門司区 下二十町1番			
横断先		2級河川 大川	横断先管理者	福岡県	
排水種別		汚水・雨水・合流			
処理区		新町処理区	処理分区	大里処理分区	路線番号 3424
排水面積		4.98 ha	流入量	0.0059 m ³ /sec	
上流側					
(1924-41) - 31					
人孔内法寸法		内 径	φ 1,000 mm	深さ	6.37 m
流入部管径	①	φ 200 mm	流入部管底高		
	②	φ 150 mm	① + 3.37		
	③		② + 2.81		
横断部					
横断管径		VU φ 200 mm (HP φ 800 mm)	条 数	1 条	
延 長		46.47 m	勾 配	10.0 ‰	
上流側管底高	①	- 1.38	下流側管底高	① - 1.85	
	②		②		
下流側					
(1924-41) - 32					
人孔内法寸法		内 径	φ 1,500 mm	深さ	約 6.60 m
流出部管径		φ 200 mm	流出部管底高	+ 3.07	
備 考		・上流側マンホールは、S56年度（工事番号3100）小森江3丁目・大里元町地内管渠築造工事により、流下方向変更のため改良されており、サイホン施設としては残っているが、現在は、機能していない。			

位置図 S=1:2500	

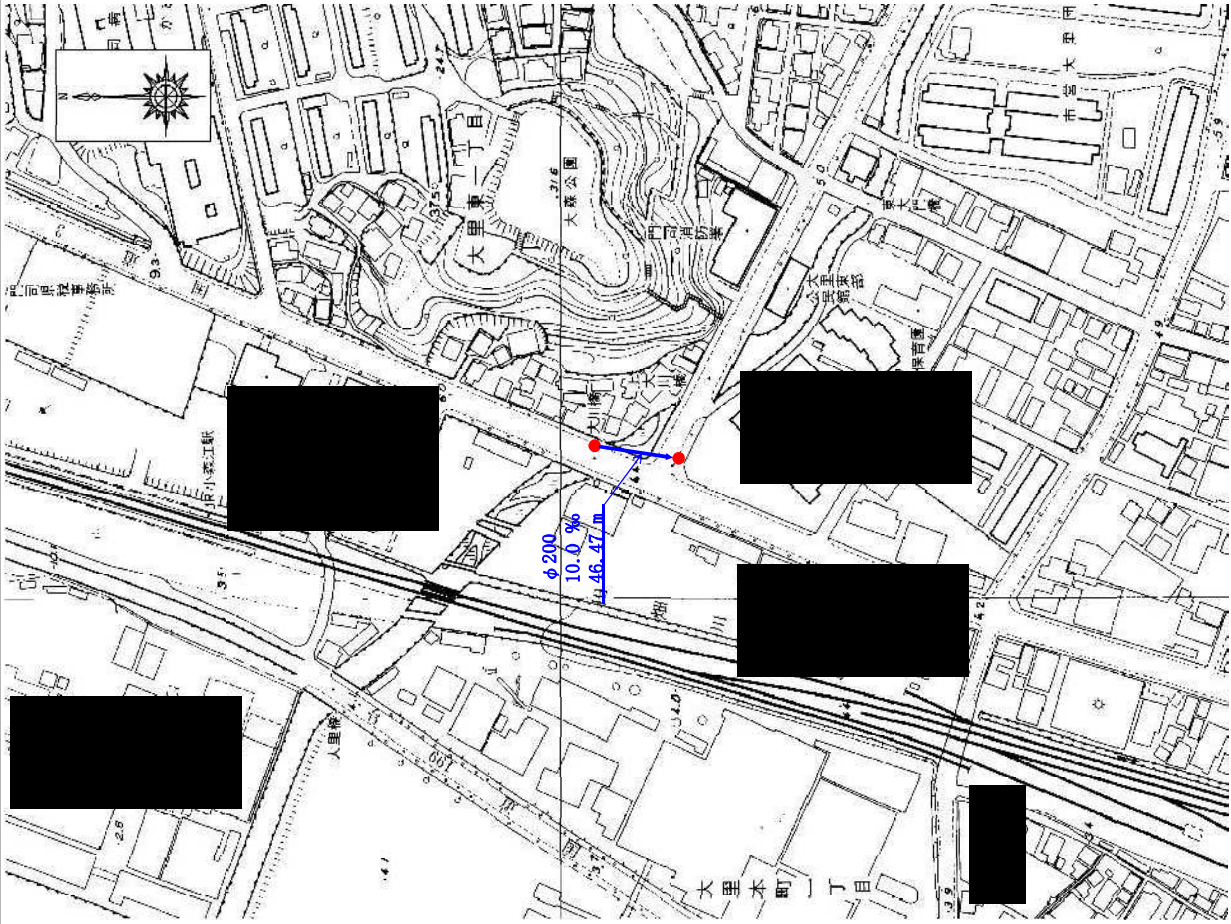

見 取 図 (A-1)

大里東サイホン



構造図 (A-1)


大里東サイホシ

S=1:100


上流側

側流下


平面图

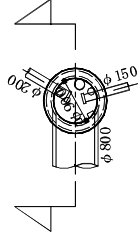

断面図

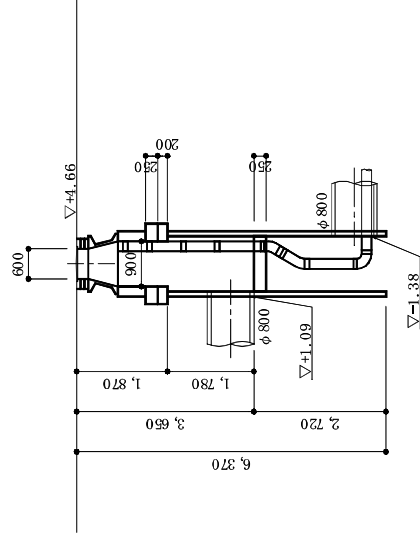

断面図

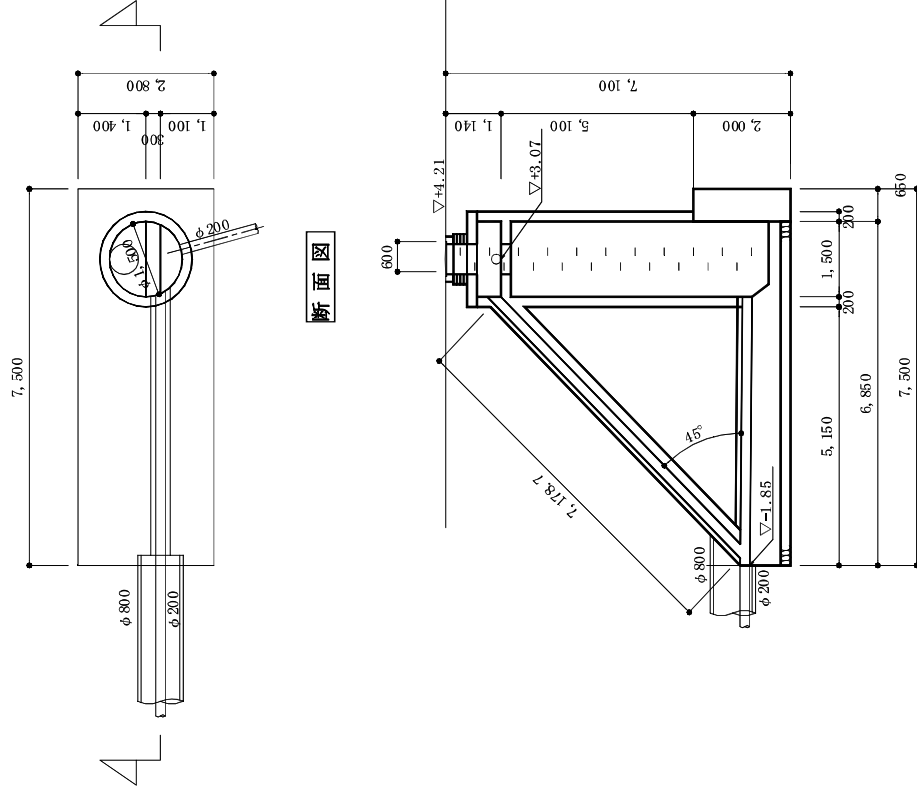

構造図作成資料：竣工図面構造図

北 九 州 市

下水道屬

[illegible]

銀

圖	圖
統	細
系	詳
	線
	路

(4458)

